












LEGENDA INŽENÝRSKÝCH SÍTÍ:

-  gravitační splašková kanalizace
-  tlaková kanalizace
-  chránička
-  gravitační přípojka
-  přípojka NN ČSOV



LEGENDA KRESBY:

-  revizní šachta
-  RŠ gravitační kanalizace
-  ČSOV
-  ČS tlakové kanalizace
-  uzávěr tlakové kanalizace
-  opevnění říčního břehu



LEGENDA KATASTRU NEMOVITOSTÍ:


Zákres dle aktuálního stavu katastrální mapy digitalizované do S-JTSK.


Neslouží jako podklad pro vytyčování hranic pozemků!!!

-  hranice parcel dle KN
-  vnitřní kresba dle KN
- 2875/1** parcelní číslo

KLAD MAPOVÝCH LISTŮ:

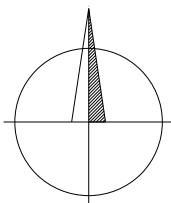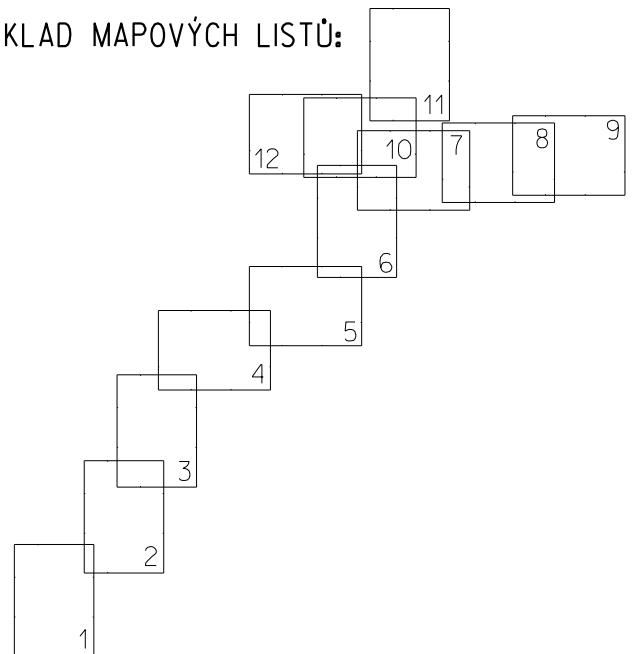

| | | | |
|--|----------------------------|---|-------------|
| SOUŘADNICOVÝ SYSTÉM: S-JTSK | VÝŠKOVÝ SYSTÉM: B.p.v. |  TR. T. BATI 87, 760 01 ZLÍN TEL.: 577 012 479, 603 254 443 e-mail: grad@gradzlin.cz; www.gradzlin.cz | |
| ZAMĚŘIL: Ing. Jiří Gresl | ZPRACOVAL: Ing. Jiří Gresl | | |
| OBJEDNAL: EVT Stavby s.r.o., V Zahrádkách 3, 568 02 Svitavy; IČO: 25260766 | | | |
| KATASTRÁLNÍ ÚZEMÍ: TRNAVA U ZLÍNA | | | |
| ČOV A SPLAŠKOVÁ KANALIZACE polohopis, výškopis, inženýrské sítě | | POČET A4 | - |
| | | DATUM | říjen 2024 |
| dokumentace skutečného provedení stavby | | ZAK. ČÍSLO | TRNA24031 |
| | | A.Č.: 24031 | VÝKRES: SKU |
| 1 : 200 | | | |

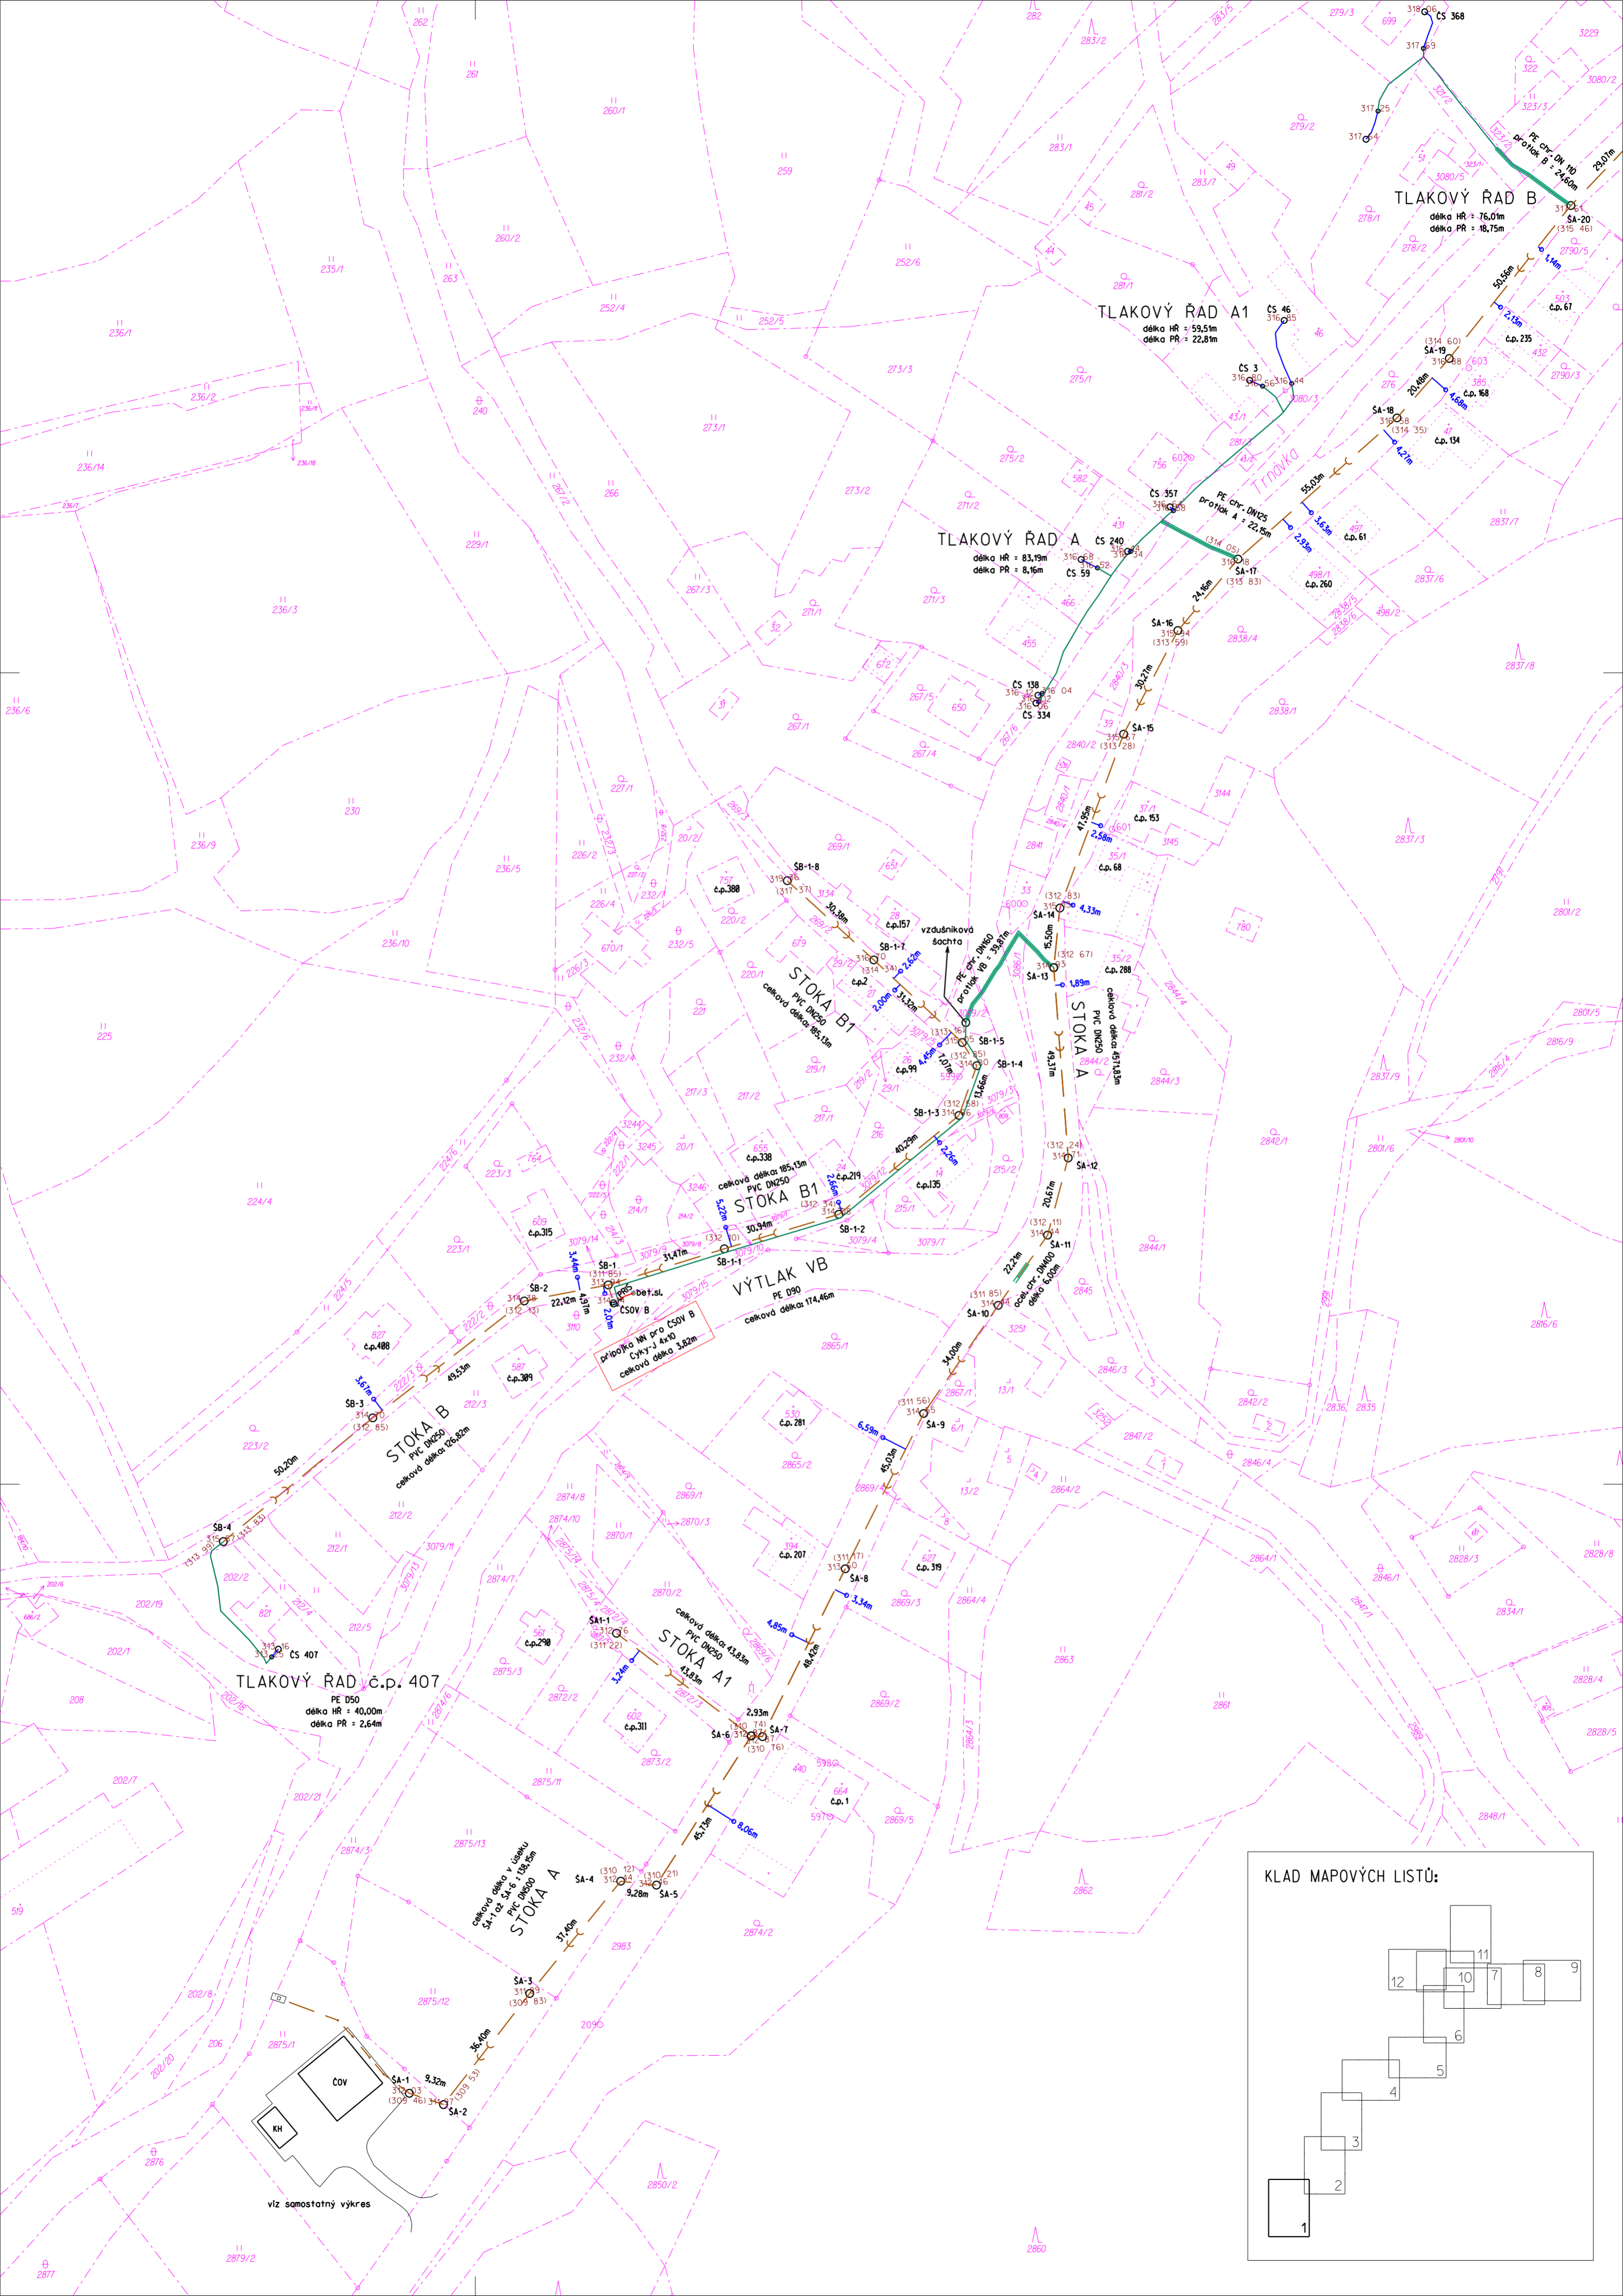

TLAKOVÝ ŘAD B
 délka HR = 76,01m
 délka PR = 18,75m

TLAKOVÝ ŘAD A1
 délka HR = 59,51m
 délka PR = 22,81m

TLAKOVÝ ŘAD A
 délka HR = 83,19m
 délka PR = 8,16m

STOKA B1
 celková délka: 185,13m
 PVC DN250

STOKA B1
 celková délka: 185,13m
 PVC DN250

VÝTLAK VB
 PE D90
 celková délka: 114,46m

 celková délka: 3,82m

STOKA B
 PVC DN250
 celková délka: 126,82m

TLAKOVÝ ŘAD č.p. 407
 PE D50
 délka HR = 40,00m
 délka PR = 2,64m


STOKA A1
 celková délka: 43,83m
 PVC DN250



STOKA A

COV
KH

viz samostatný výkres

KLAD MAPOVÝCH LISTŮ:

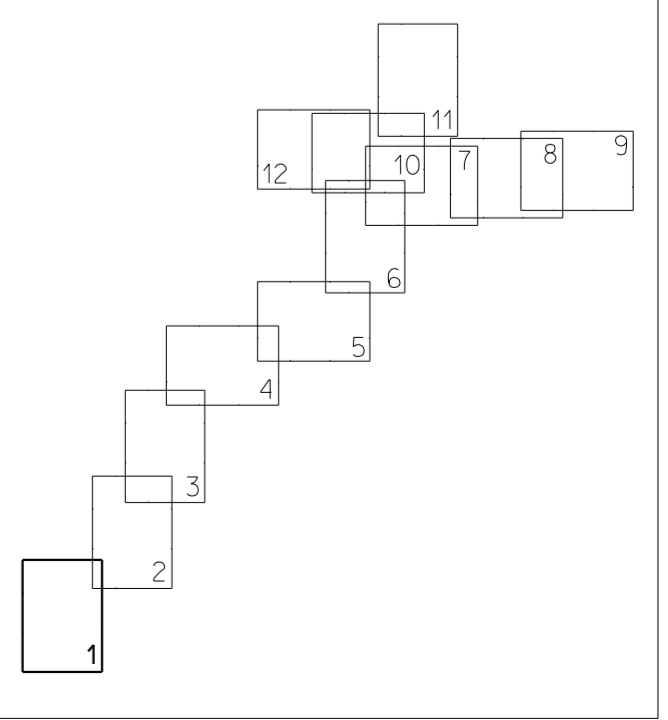

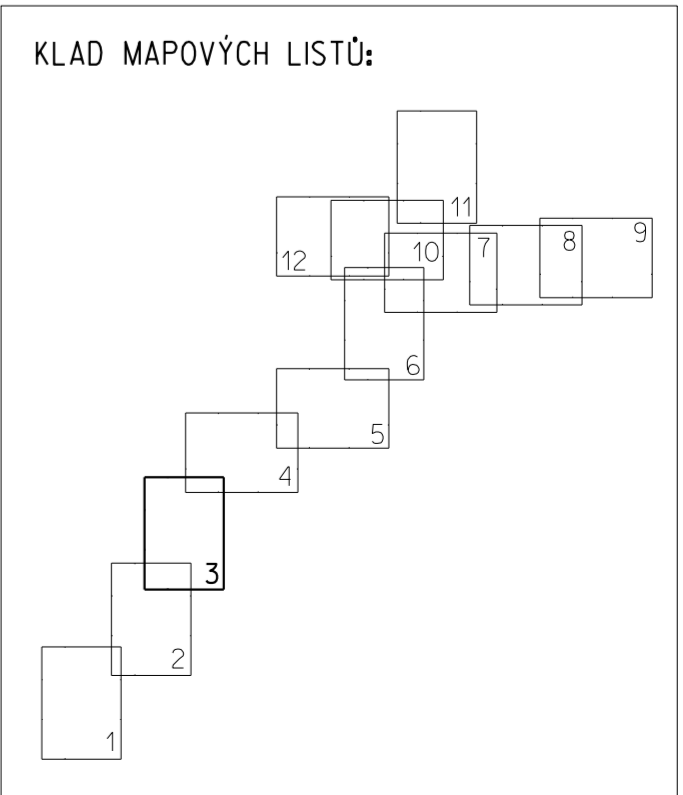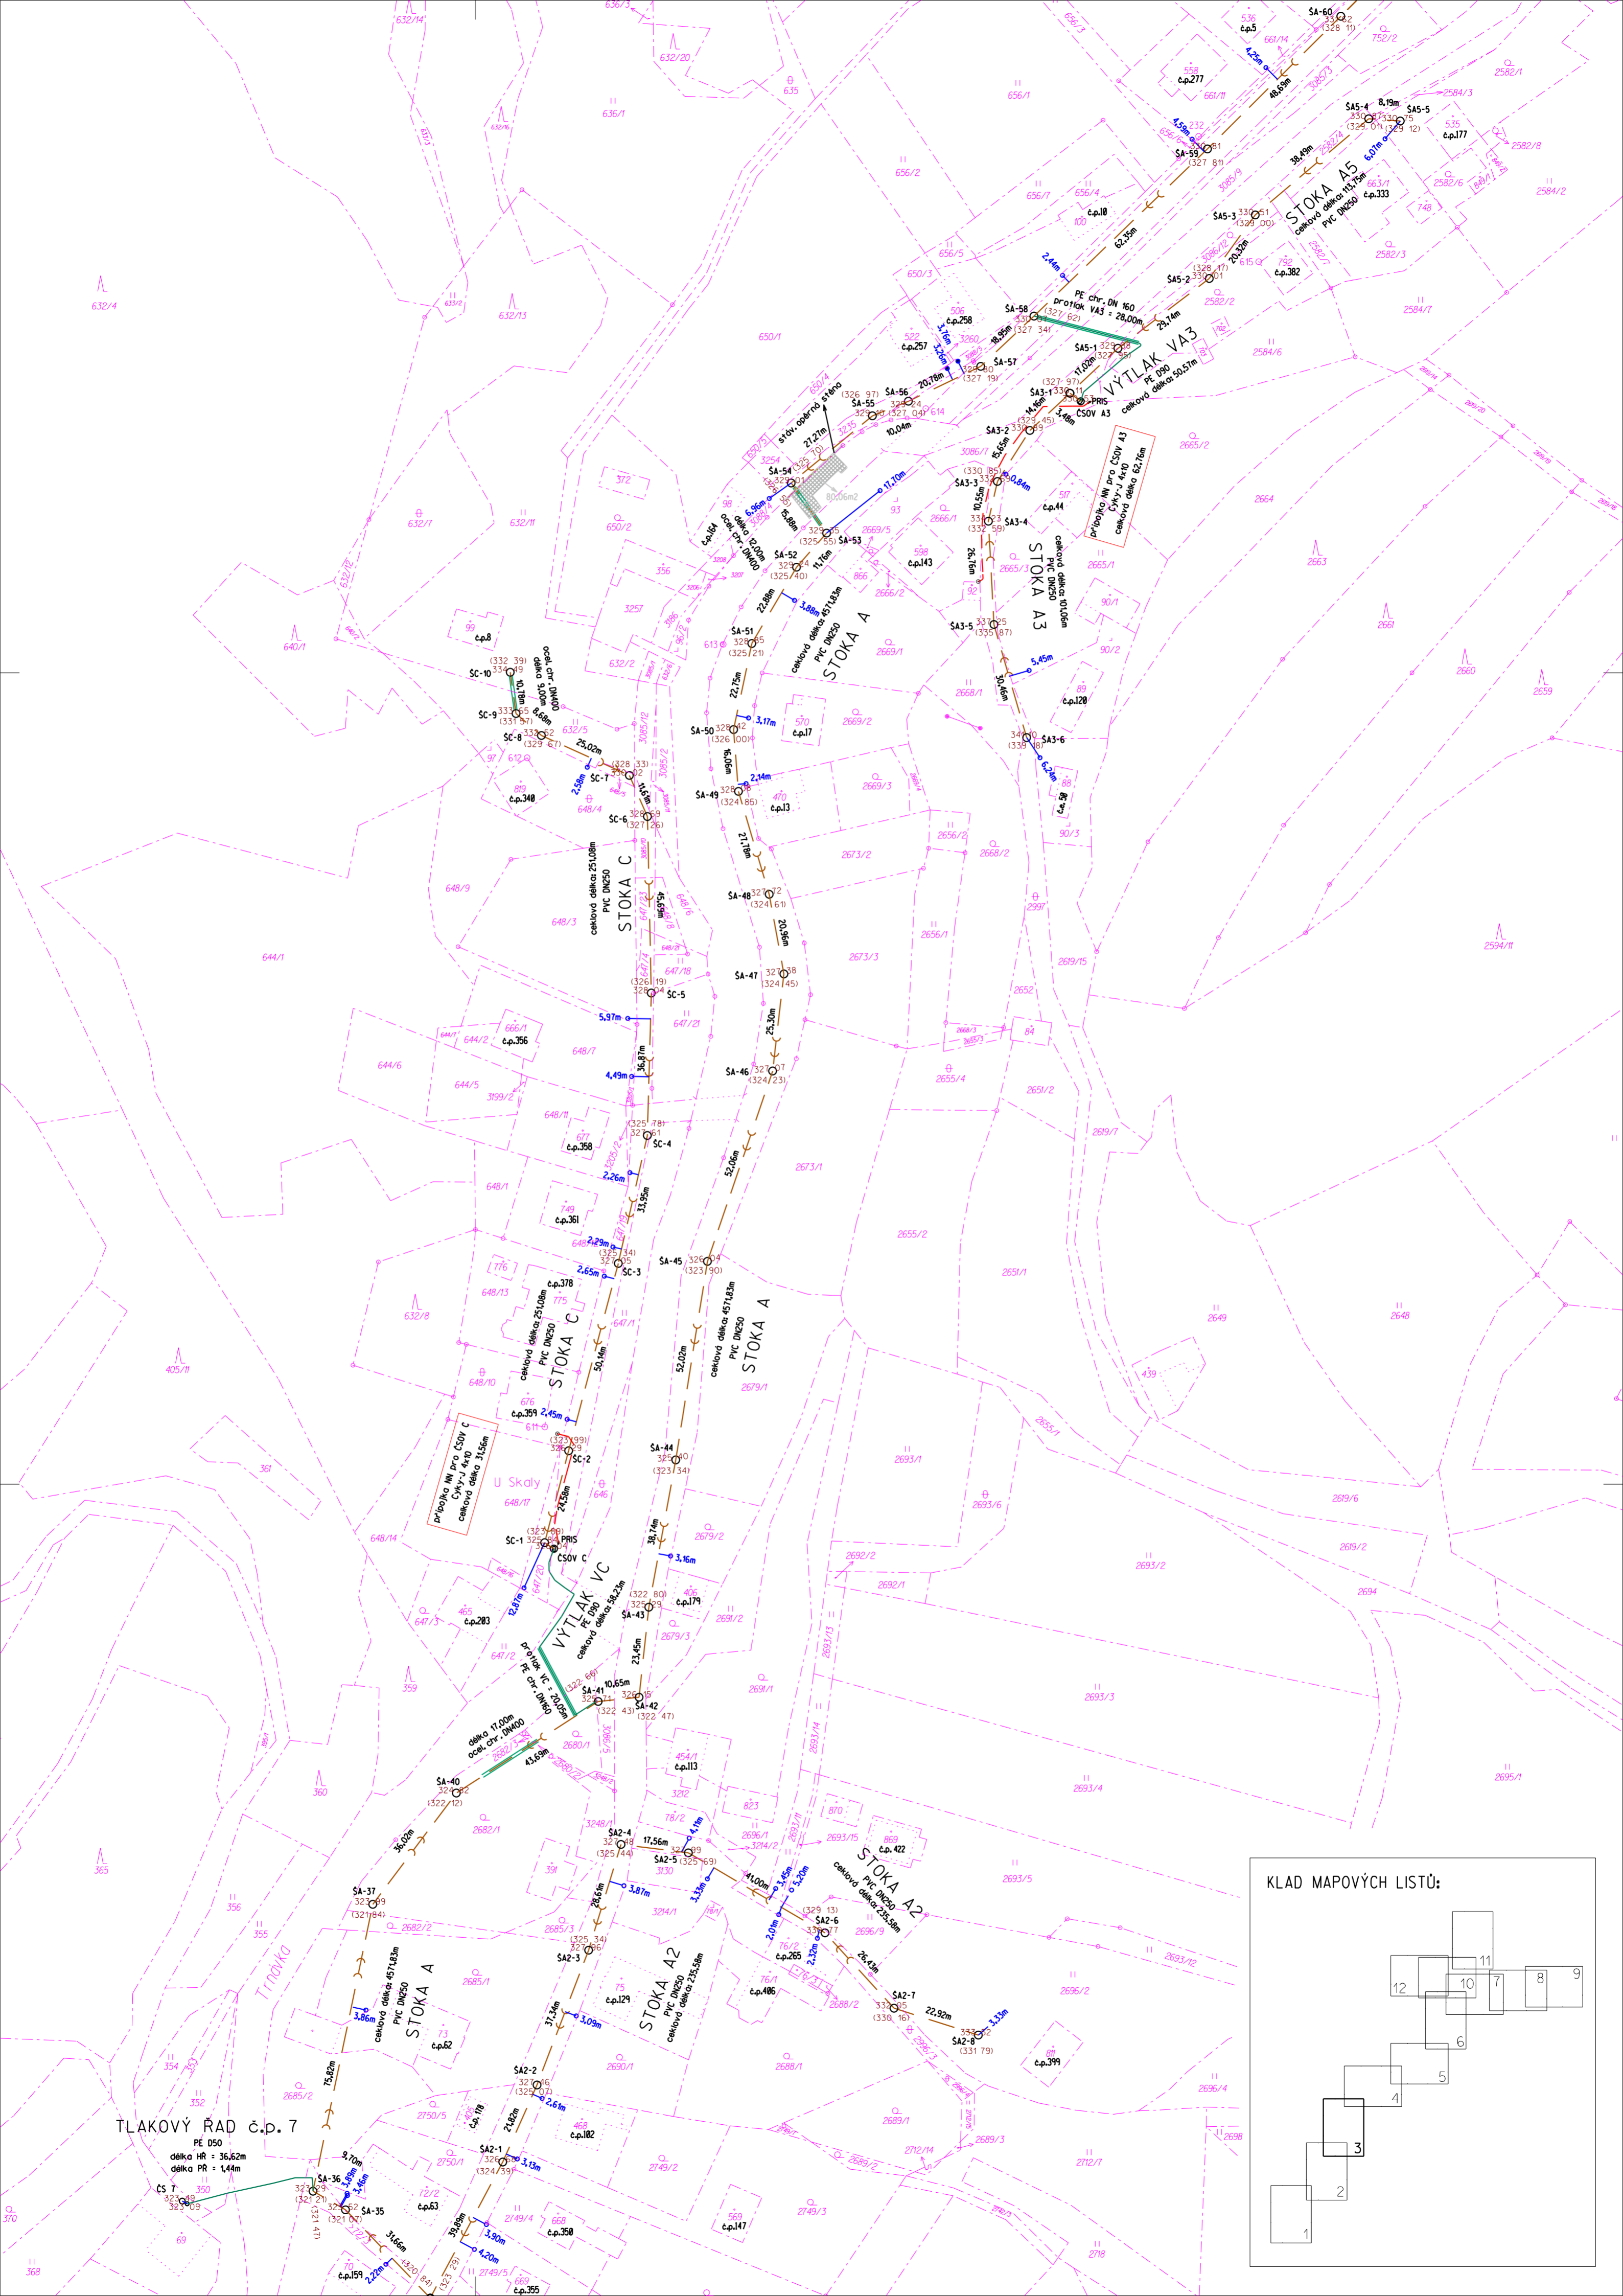

TLAKOVÝ ŘAD č.p. 7
 PE D50
 délka HR = 36,62m
 délka PR = 1,44m
 CS 7

STOKA A
 PVC DN250
 celková délka 471,83m
 č.p. 82

STOKA A2
 PVC DN250
 celková délka 235,58m
 č.p. 129


370

368

352

350

355

359

361

365


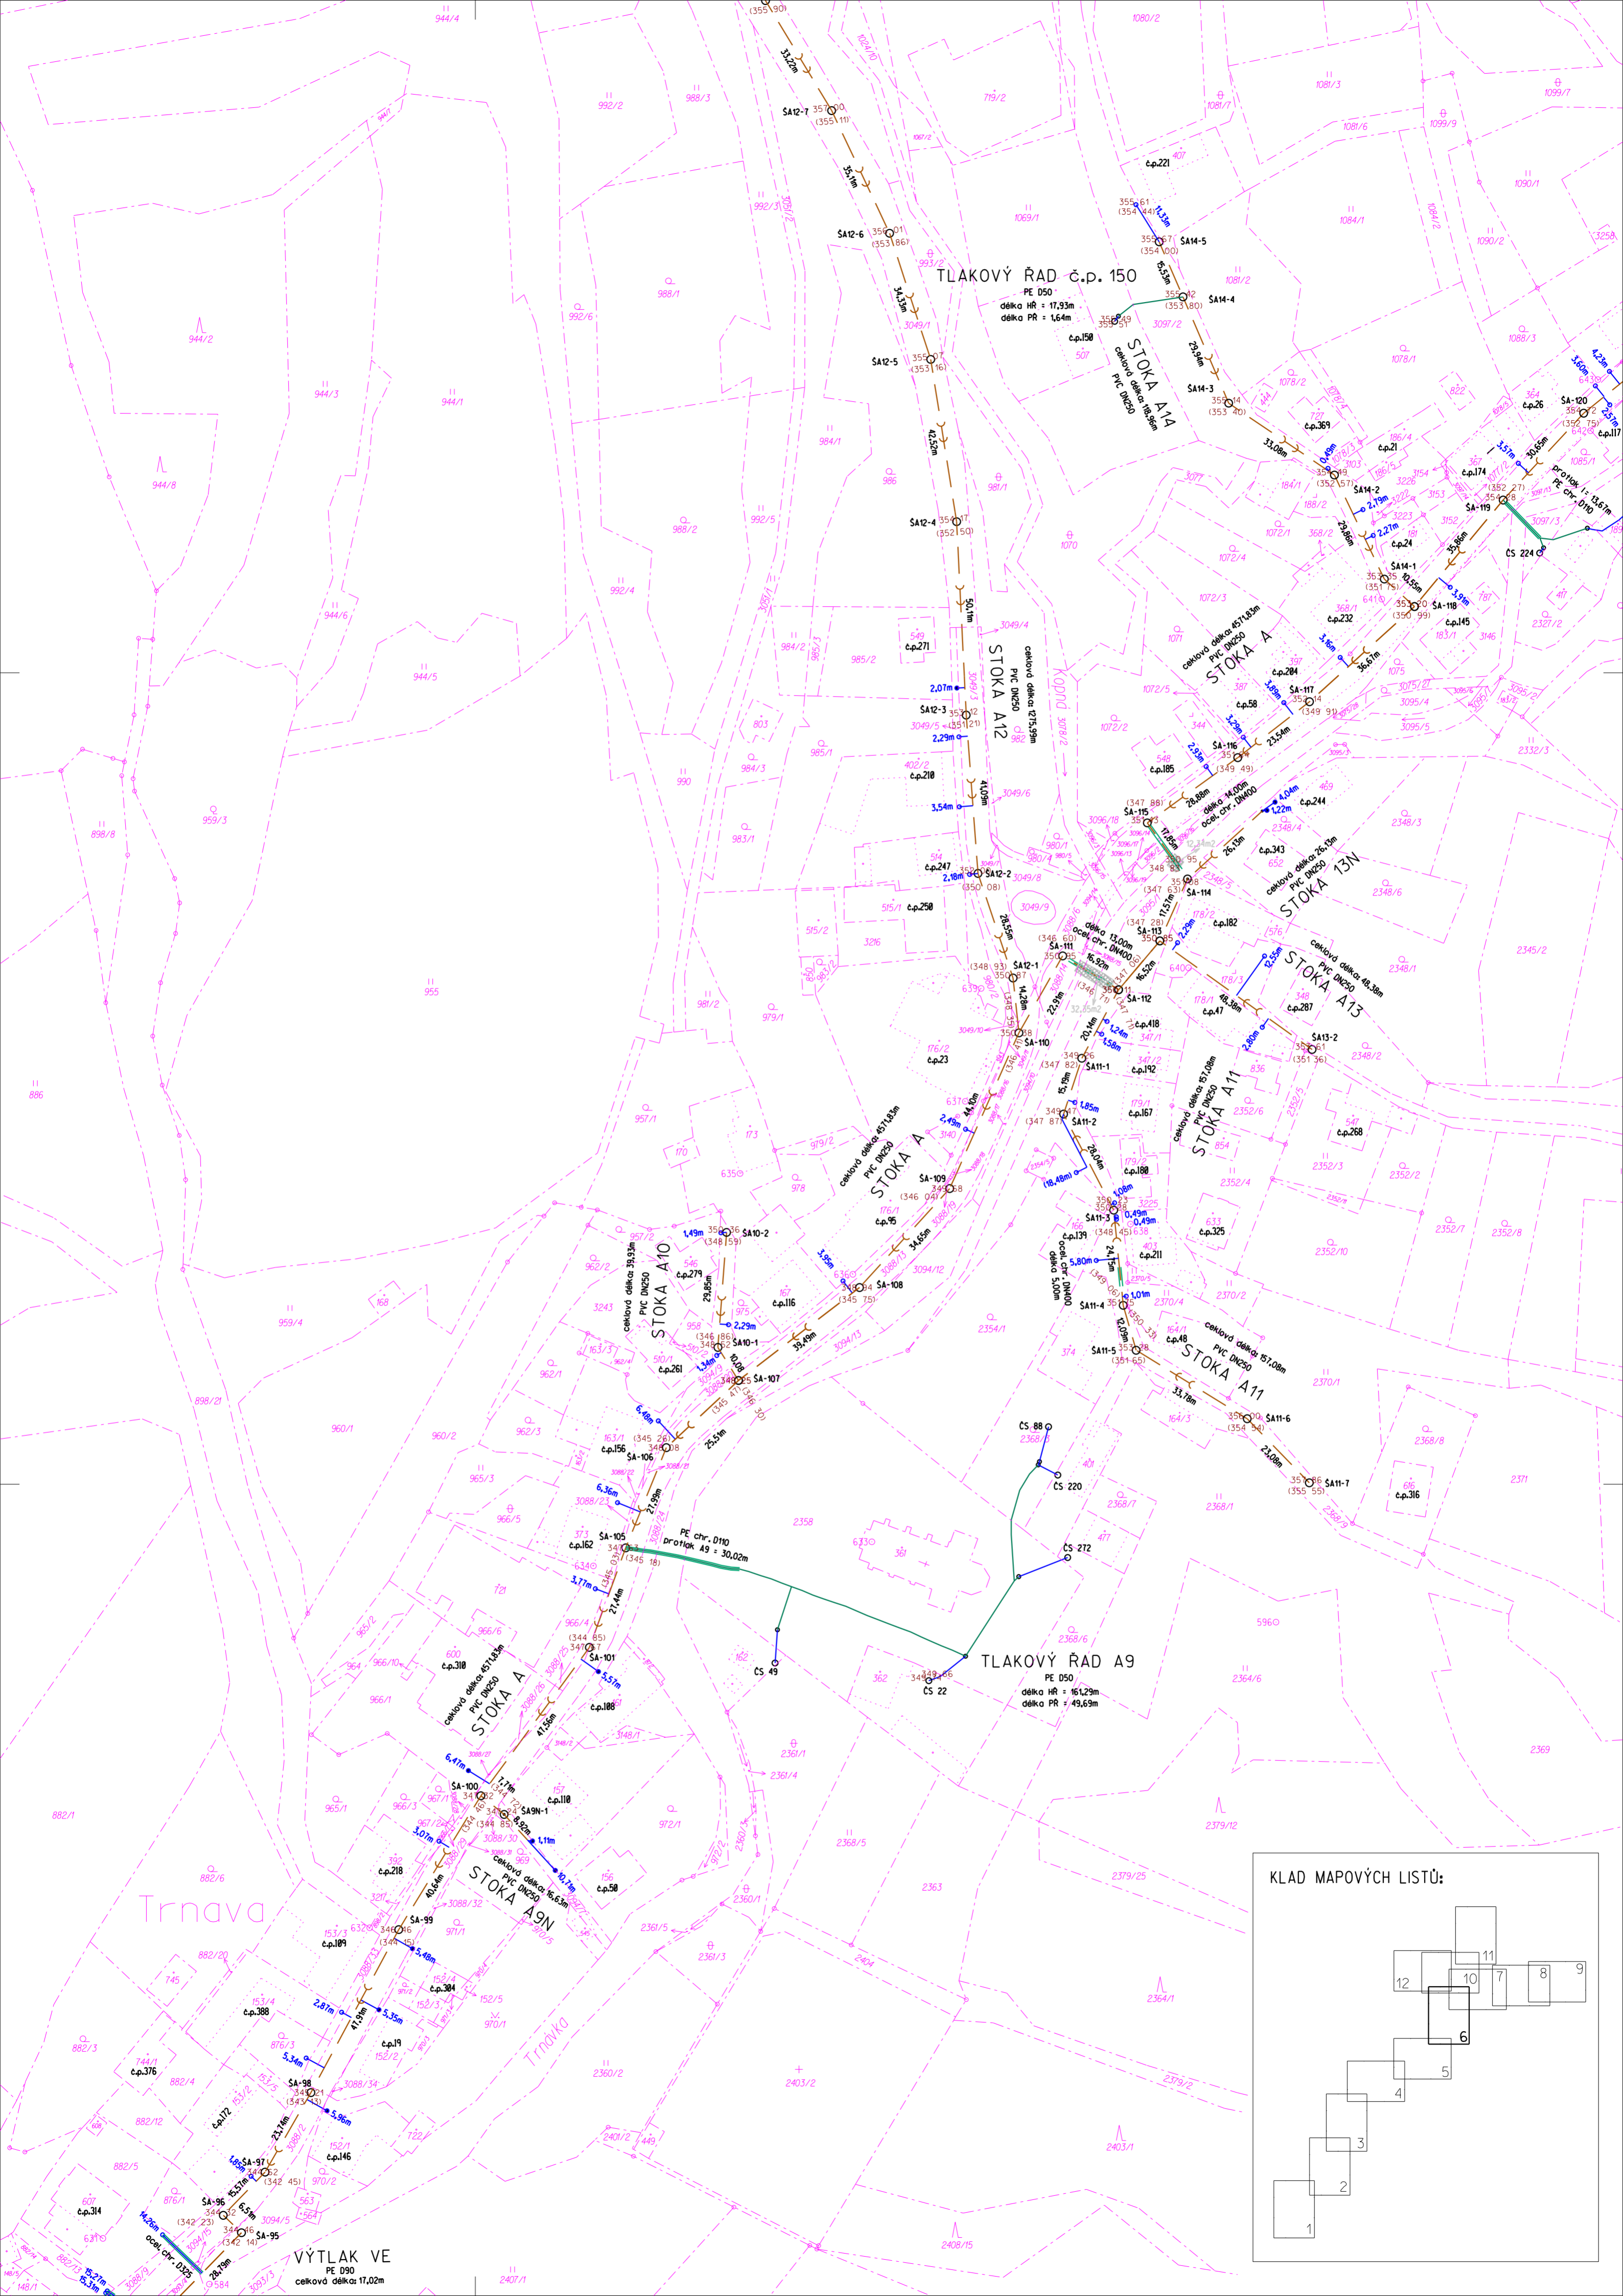

TLAKOVÝ ŘAD č.p. 150

PE D50
délka HR = 17,93m
délka PR = 1,64m

STOKA A12
PVC DN250

STOKA A
PVC DN250

PVC DN250

STOKA A13
celková délka 48,38m
PVC DN250

STOKA A11
PVC DN250

STOKA A10
celková délka 39,93m
PVC DN250

STOKA A
PVC DN250


STOKA A
PVC DN250

STOKA A9N
celková délka 16,63m
PVC DN250

TLAKOVÝ ŘAD A9

PE D50
délka PR = 49,69m

VÝTLAK VE
PE D90
celková délka 17,02m

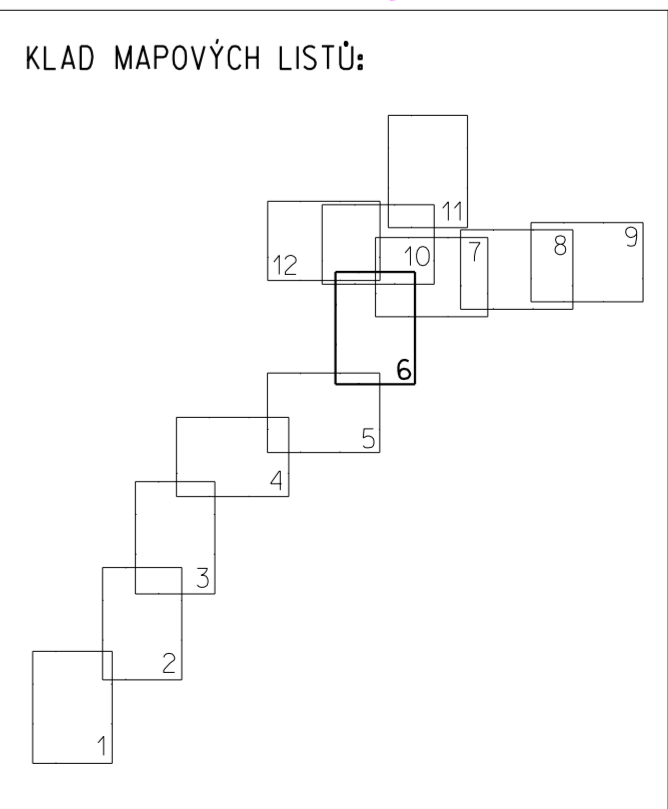

TLAKOVÝ ŘAD
"fotbalové hřiště"

PE D50
délka HR = 22,42m
délka PR = 8,34m

STOKA F
celková délka: 6,44m
PVC DN250

TLAKOVÝ ŘAD J
PE D50
délka HR = 21,66m
délka PR = 4,34m

TLAKOVÝ ŘAD K
PE D50
délka HR = 65,61m
délka PR = 19,89m

TLAKOVÝ ŘAD L1
PE D50
délka HR = 64,81m
délka PR = 48,02m

TLAKOVÝ ŘAD č.p. 150
PE D50
délka HR = 17,93m
délka PR = 1,64m

TLAKOVÝ ŘAD I
PE D50
délka HR = 29,19m
délka PR = 14,32m

KLAD MAPOVÝCH LISTŮ:

